



— 비상대피로

최악의 시나리오 (소화조, 저장탱크)

- 화재-복사열(4 kW/m²) 미치는 거리 (mm)
- 폭발-과압(7 kP) 미치는 거리 (mm)
- 확산-인화성(LEL) 미치는 거리 (mm)

대안의 시나리오 (잉여가스연소기)

- 화재-복사열(4 kW/m²) 미치는 거리 (mm)
- 폭발-과압(7 kP)이 미치는 거리 (mm)
- 확산-인화성(LEL)이 미치는 거리 (mm)

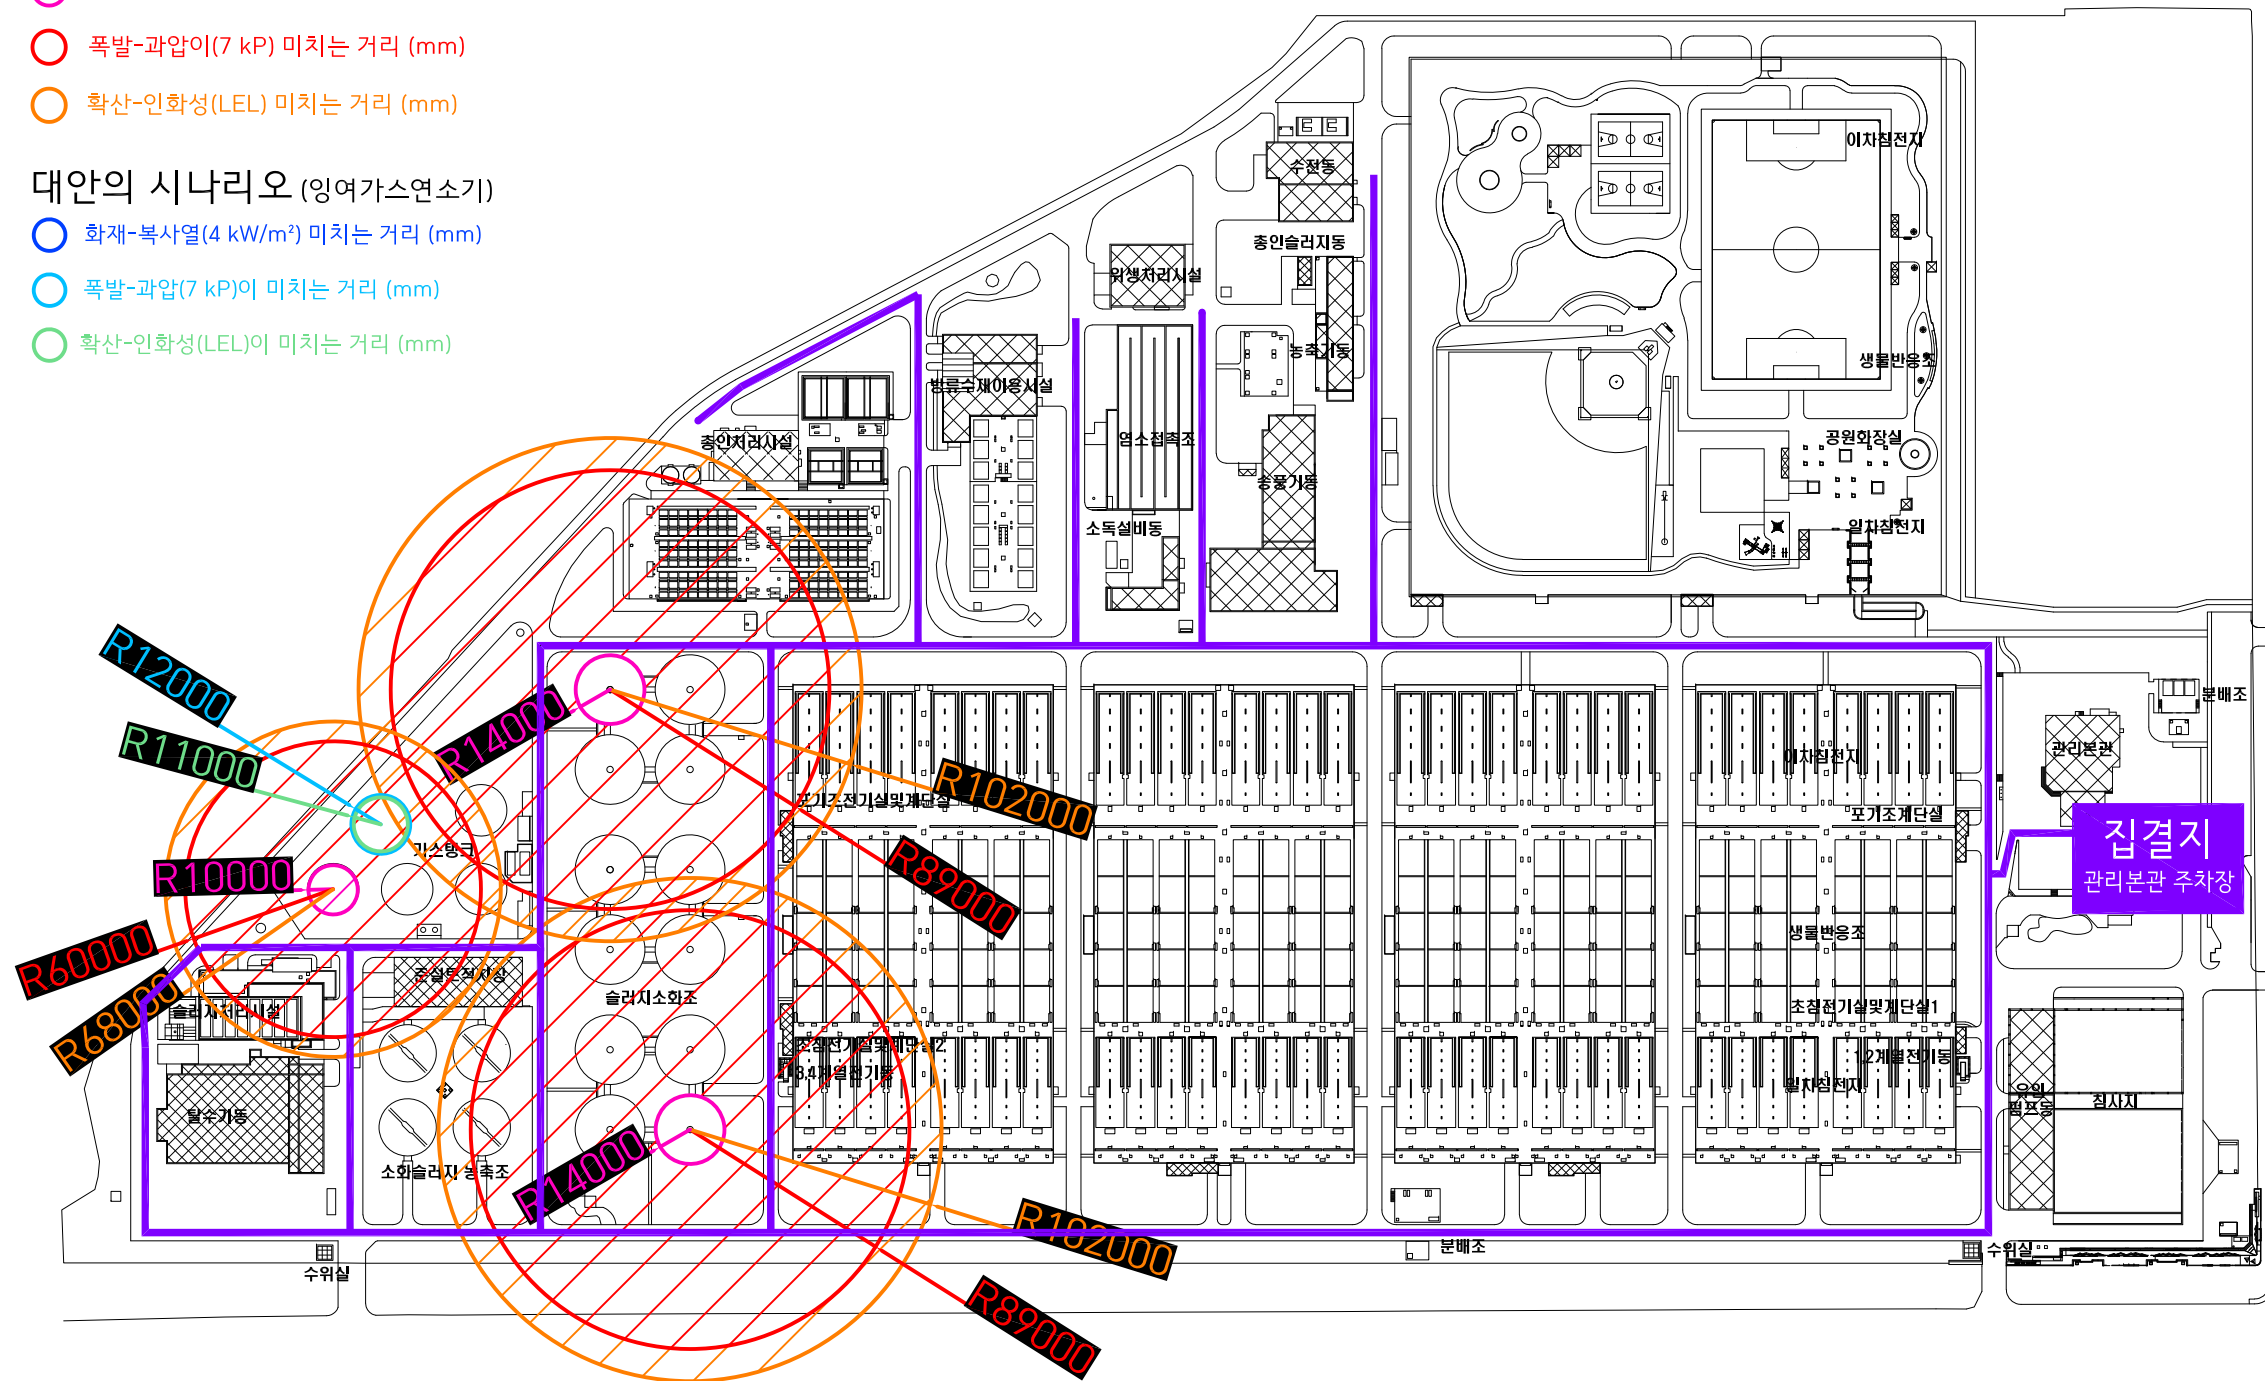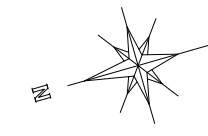

AS BUILT

수정 REV. NO	날짜 DATE	내용 DESCRIPTION	설계 DGN	검토 CHK	승인 APP
20.01.17		AS BUILT	-	-	-
도면명 DRAWING TITLE 최악, 대안의 사고 시나리오 피해예측결과					
도면번호 DRAWING NO. CA-BC-M-002-1		축척 SCALE 1/1500	수정 REV. NO	A1(841x594M/M)	